

FÖRKLARINGAR


- B BRUNN
- BK BADKÄR
- BL DUSCHBLANDARE
- DB DISKBÄNK
- DM DISKMASKIN
- DX-11 DAGVATTEN GJUTJÄRN
- DX-52 DAGVATTEN PP
- HT HANDUKSTORK
- KVX-31 KALLVATTEN KOPPARRÖR
- KVX-54 KALLVATTEN PAL
- KVX-56 KALLVATTEN PEX RIR
- KVX-57 KALLVATTEN PEX ISOLERADE
- LIT LÄCKAGEINDIKATOR TAPPVATTEN
- LIV LÄCKAGEINDIKATOR VÄRME
- SLH SLANGHYLLA
- SX-11 SPILLVATTEN GJUTJÄRN
- SX-51 SPILLVATTEN PP-RÖR UTMÖHUS
- SX-52 SPILLVATTEN PP-RÖR INOMHUS
- TB TVÄTTBANK
- TM TVÄTTMASKIN
- TP RADIATOR
- TS TVÄTTSTÄLL
- TFK TAPPVATTENFÖRDELARE
- UB UTSLAGSBÄCK
- VK VATTENKLOSETT
- VSX-24 VÄRMEVATTEN MAPRESS ELFÖRZINKAT
- VVX-31 VÄRMEVATTEN KOPPARRÖR
- VVX-54 VÄRMEVATTEN PAL
- VVX-56 VÄRMEVATTEN PEX RIR
- VVX-57 VÄRMEVATTEN PEX ISOLERADE
- VVCX-54 VÄRMEVATTENCIRKULATION PAL

ANMÄRKNINGAR

ENLIGT FÖLJANDE:
DÄR ANNAT EJ ANGES ANSLUTES APPARATER

	SX	KVX-54	VVX-54	VSX-54
B3X	110	--	--	--
B5X	75	--	--	--
BL	--	16	16	--
DB/TB	75	16	16	--
TM2	75	16	--	--
TS	50	16	16	--
UB	75	16	16	--
VK	110	16	--	--
RAD	--	--	--	16

..A:\Modell\RB_ritningshuvud.dwg
 ..A:\Modell\VP-ORFIG.DWG
 ..A:\Modell\A-40-P-02.DWG
 ..MODELL\V-50-P-02.DWG
 ..\V\komplementstiler\Vr3-V50-Albertina.dwg

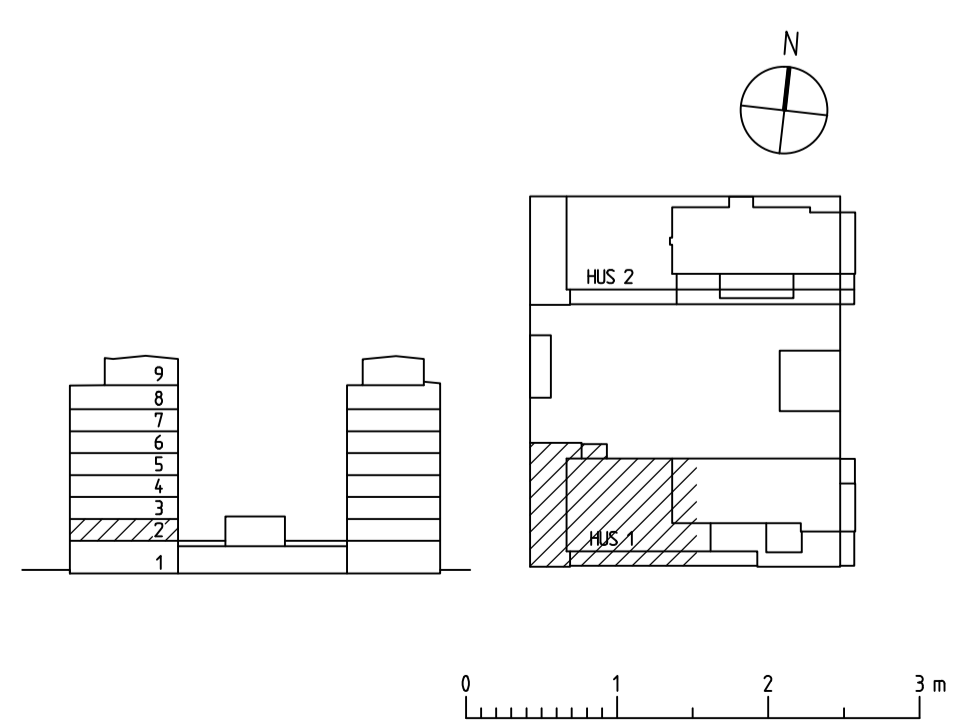

BET	ANT	ÄNDRINGEN AVSER	SIGN	DATUM
RELATIONSHANDLING				
BRF ALBERTINA, VÄSTRA ERIKSBERG SANNEGÅRDEN 67:1, GÖTEBORGS KOMMUN MONSUNGATAN 40-48, RBA 04841				
BYGGNADSAKTIEBOLAGET TORNSTADEN				
A		ERSÉUS ARKITEKTER AB		031-10 95 00
K		INTEGRA ENGINEERING AB		031-348 05 50
KP		PCC PROJEKT AS		+372 667 1797
V		BENGT DAHLGREN AB		031-720 25 00
X		VS BENGT DAHLGREN AB		031-720 25 00
E		PARTILLE ELKONSULT AB		031-24 62 32
M		ÅF INFRASTRUCTURE AB		010-505 00 00
UPPDRAG NR		RITAD AV	HANDLÄGGARE	
87383		SE	RP	
DATUM		ANSVARIG		
2015-02-02		R. PERSSON		
HUS 1 PLAN 2, DEL 1 RÖRANLÄGGNING				
SKALA A1-FORMAT	SKALA A3-FORMAT	RITNINGNUMMER	BET	
1:50	1:100	V-50.1-1021		

Erseus Arkitekter AB 2016-06-07 15:18:18 / Filnamn 0:\G3\87383_Ritningar\V\Ritningsdefinition\ri\V-50.1-1021.dwg