


FÖRKLARINGAR

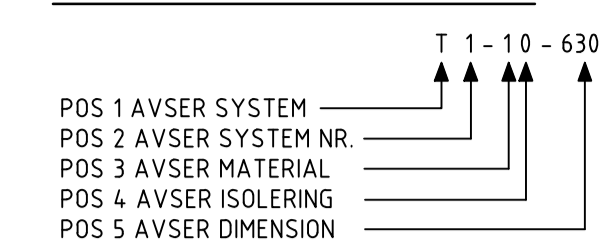

- SYSTEM**
 A AVLUFT
 F FRÅNLUFT
 T TILLUFT
 U UTELUFT
 Ö ÖVERLUFT

- MATERIAL (POS 3)**
 1 VARMFÖRZINKAD STÅLPLÅT



- ISOLERING (POS 4)**
 0 ISOLERAD
 1 UT.V. ISOL. EI15
 2 UT.V. ISOL. EI30
 3 UT.V. ISOL. EI60
 7 UT.V. VÄRMEISOL. 30mm
 8 UT.V. KONDENSISOL. 30mm

- SAKVAROR**
 BGF BRANDGASFLÄKT
 FD FRÅNLUFTSDON
 FF FRÅNLUFTSFLÄKT
 Gx GIVARE
 KH TAKHUV UTELUFT/AVLUFT
 LB LUFTBEHANDLINGSAGGREGAT
 LD LJUDDÄMPARE
 MT MÄTARE TEMPERATUR
 RL RENSLÖCKA
 SF SPISFLÄKT
 SP SPJÄLL
 ST SPJÄLLSTÄLLDON
 TD TILLUFTSDON
 TH TAKHUV
 TT TORKTUMLARE
 UD UTELUFTSDON
 YG YTTERVÄGGSGALLER
 ÖD ÖVERLUFTSDON

- SPJÄLL**
 SP11x CIRK. INJUSTERINGSSPJÄLL TYP IRIS
 SP12x CIRK. SPJÄLL TYP 3, MED STÄLLDON
 SP14x CIRK. SPJÄLL TRYCKAVLASTNING, MED STÄLLDON
 SP15x CIRK. BACKSPJÄLL FÖR BRANDGAS
 SP16x CIRK. BRANDGASSPJÄLL, MED STÄLLDON
 SP24x REKT. SPJÄLL, TRYCKAVLASTNING, MED STÄLLDON

- ÖVRIGA BETECKNINGAR**
 CL CENTRUMLINJE
 ÖFG ÖVER FÄRDIGT GOLV

ALLA FLÖDEN ANGES l/s

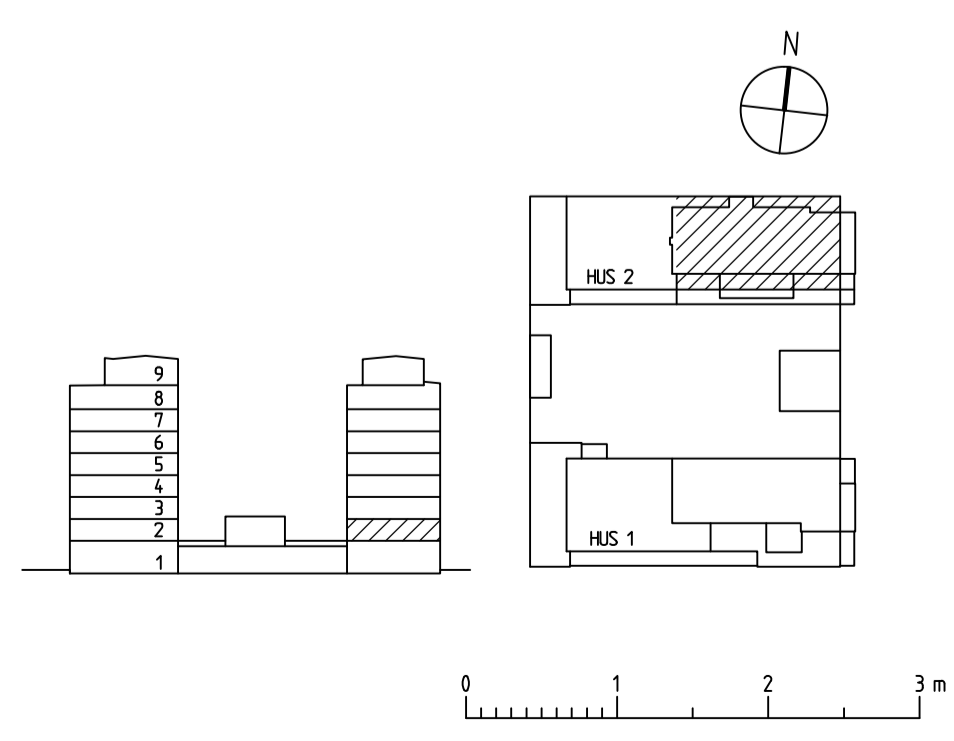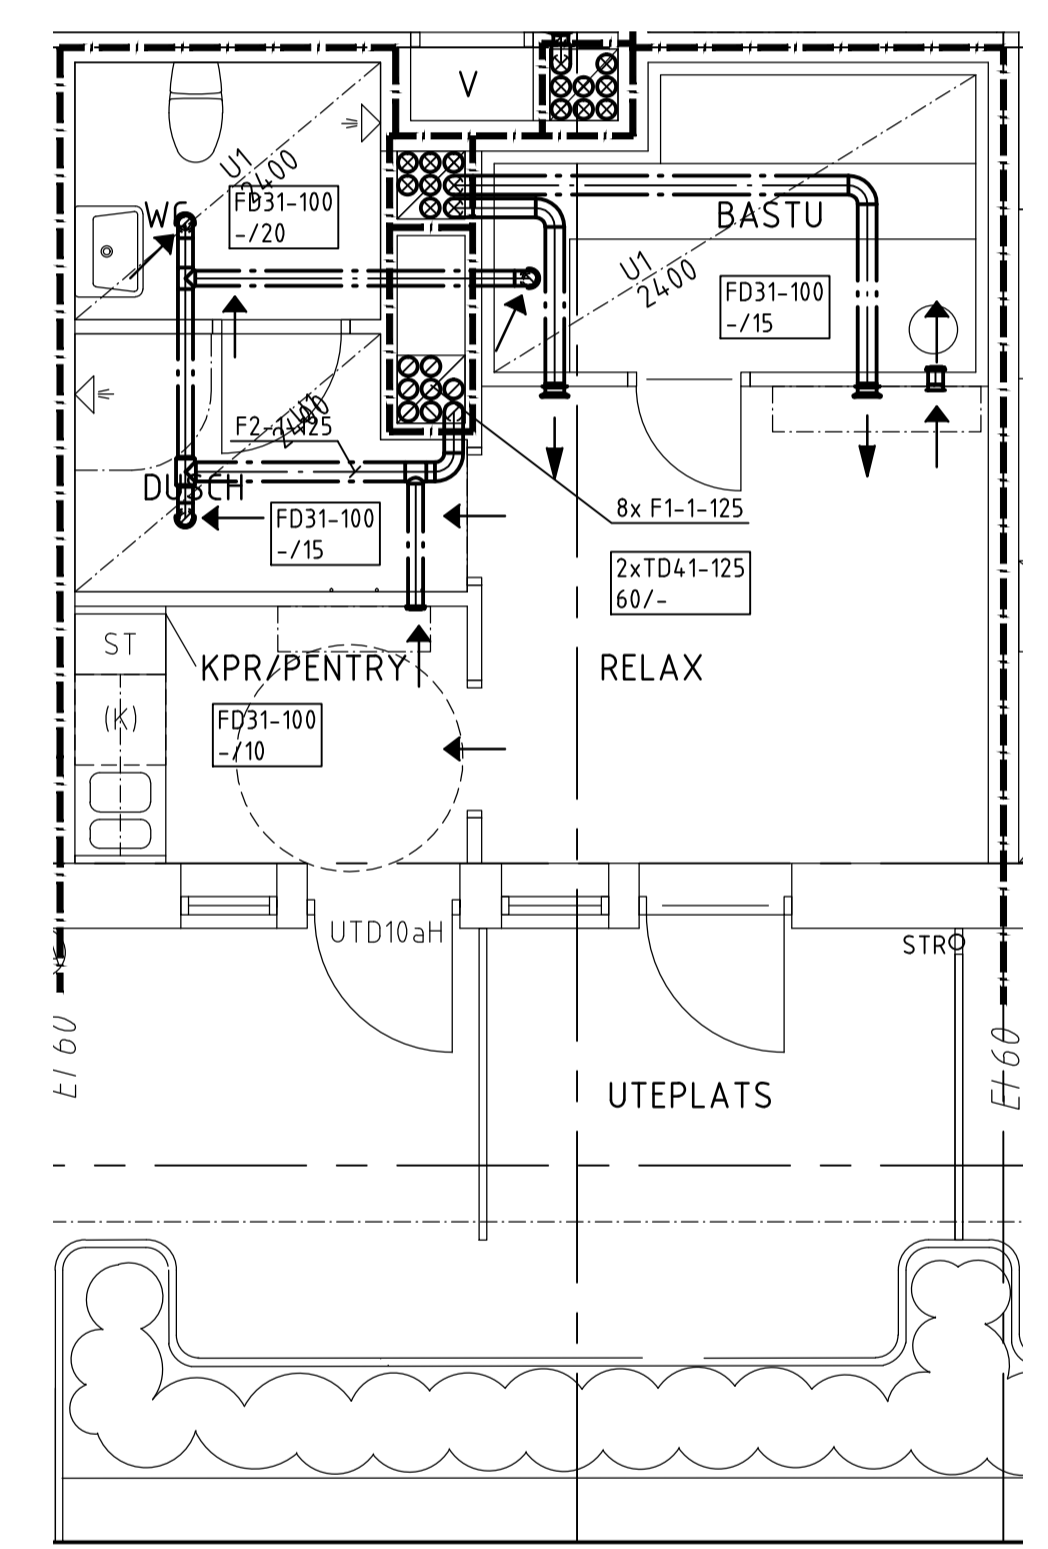

BET	ANT	ÄNDRINGEN AVSER	SIGN	DATUM
RELATIONSHANDLING				
BRF ALBERTINA, VÄSTRA ERIKSBERG SANNEGÅRDEN 67:1, GÖTEBORGS KOMMUN MONSUNGÅTAN 40-48, RBA 04841				
BYGGNADSAKTIEBOLAGET TORNSTADEN				
A		ERSÉUS ARKITEKTER AB		031-10 95 00
K		INTEGRA ENGINEERING AB		031-348 05 50
KP		PCC PROJEKT AS		+372 667 1797
X	V	BENGT DAHLGREN AB		031-720 25 00
VS		BENGT DAHLGREN AB		031-720 25 00
E		PARTILLE ELKONSULT AB		031-24 62 32
M		ÅF INFRASTRUCTURE AB		010-505 00 00
UPPDRAG NR		RITAD AV	HANDLÄGGARE	
87383		PJ	RP	
DATUM		ANSVARIG		
2015-02-02		R. PERSSON		
HUS 2 PLAN 2, DEL 2 LUFTBEHANDLINGSANLÄGGNING				
SKALA A1-FORMAT	SKALA A3-FORMAT	RITNINGNUMMER	BET	
1:50	1:100	V-57.1-2022		

..A:\Modell\RB_rifningshuvud.dwg
 ..A:\Modell\VP-ORFIG.DWG
 ..A:\Modell\A-40-P-02.DWG
 ..Modell\V-57-P-02.DWG
 ..\V\komplementstiler\Vr3-V57_Albertina.dwg

Erseus Arkitekter AB 2016-06-07 15:37\Filnamn 0:\G3\87383_Rifningar\V\Rifningsdefinitionsfil\V-57.1-2022.dwg